




IMPLANTATION  
Ech. 1/200

 

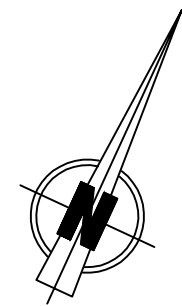

SOWAER - Société Wallonne des aéroports  
Chaussée de Liège, 624 - 5100 JAMBES  
Tél. 081/52.22.24 - Fax : 081/21.35.04

AÉROPORT DE CHARLEROI - BRUXELLES SUD  
RENOVATION DE LA STATION D'EPURATION

IMPLANTATION GENERALE



AS-BUILT

Rue de la légende, 63  
B-4141 SPRIMONT  
Tél. : 04/253.22.24 - Fax : 04/252.31.15

IND.	DATE	DESSIN	RESP.	VERIF.	MODIFICATIONS
B	13/02/2014	BVA	XMI	XMI	AS-BUILT
A	02/09/2013	VSI	SDE	SDE	Première diffusion
-	23/05/2013	VSI	SDE	SDE	Création du plan

1	2	FORMAT	ECHELLE	DOSSIER	PLAN N°	INDICE
3	4	HF	1/200	C3099	106	B
6	7					
8						

Format: 550 x 841 mm