


VUE EN PLAN

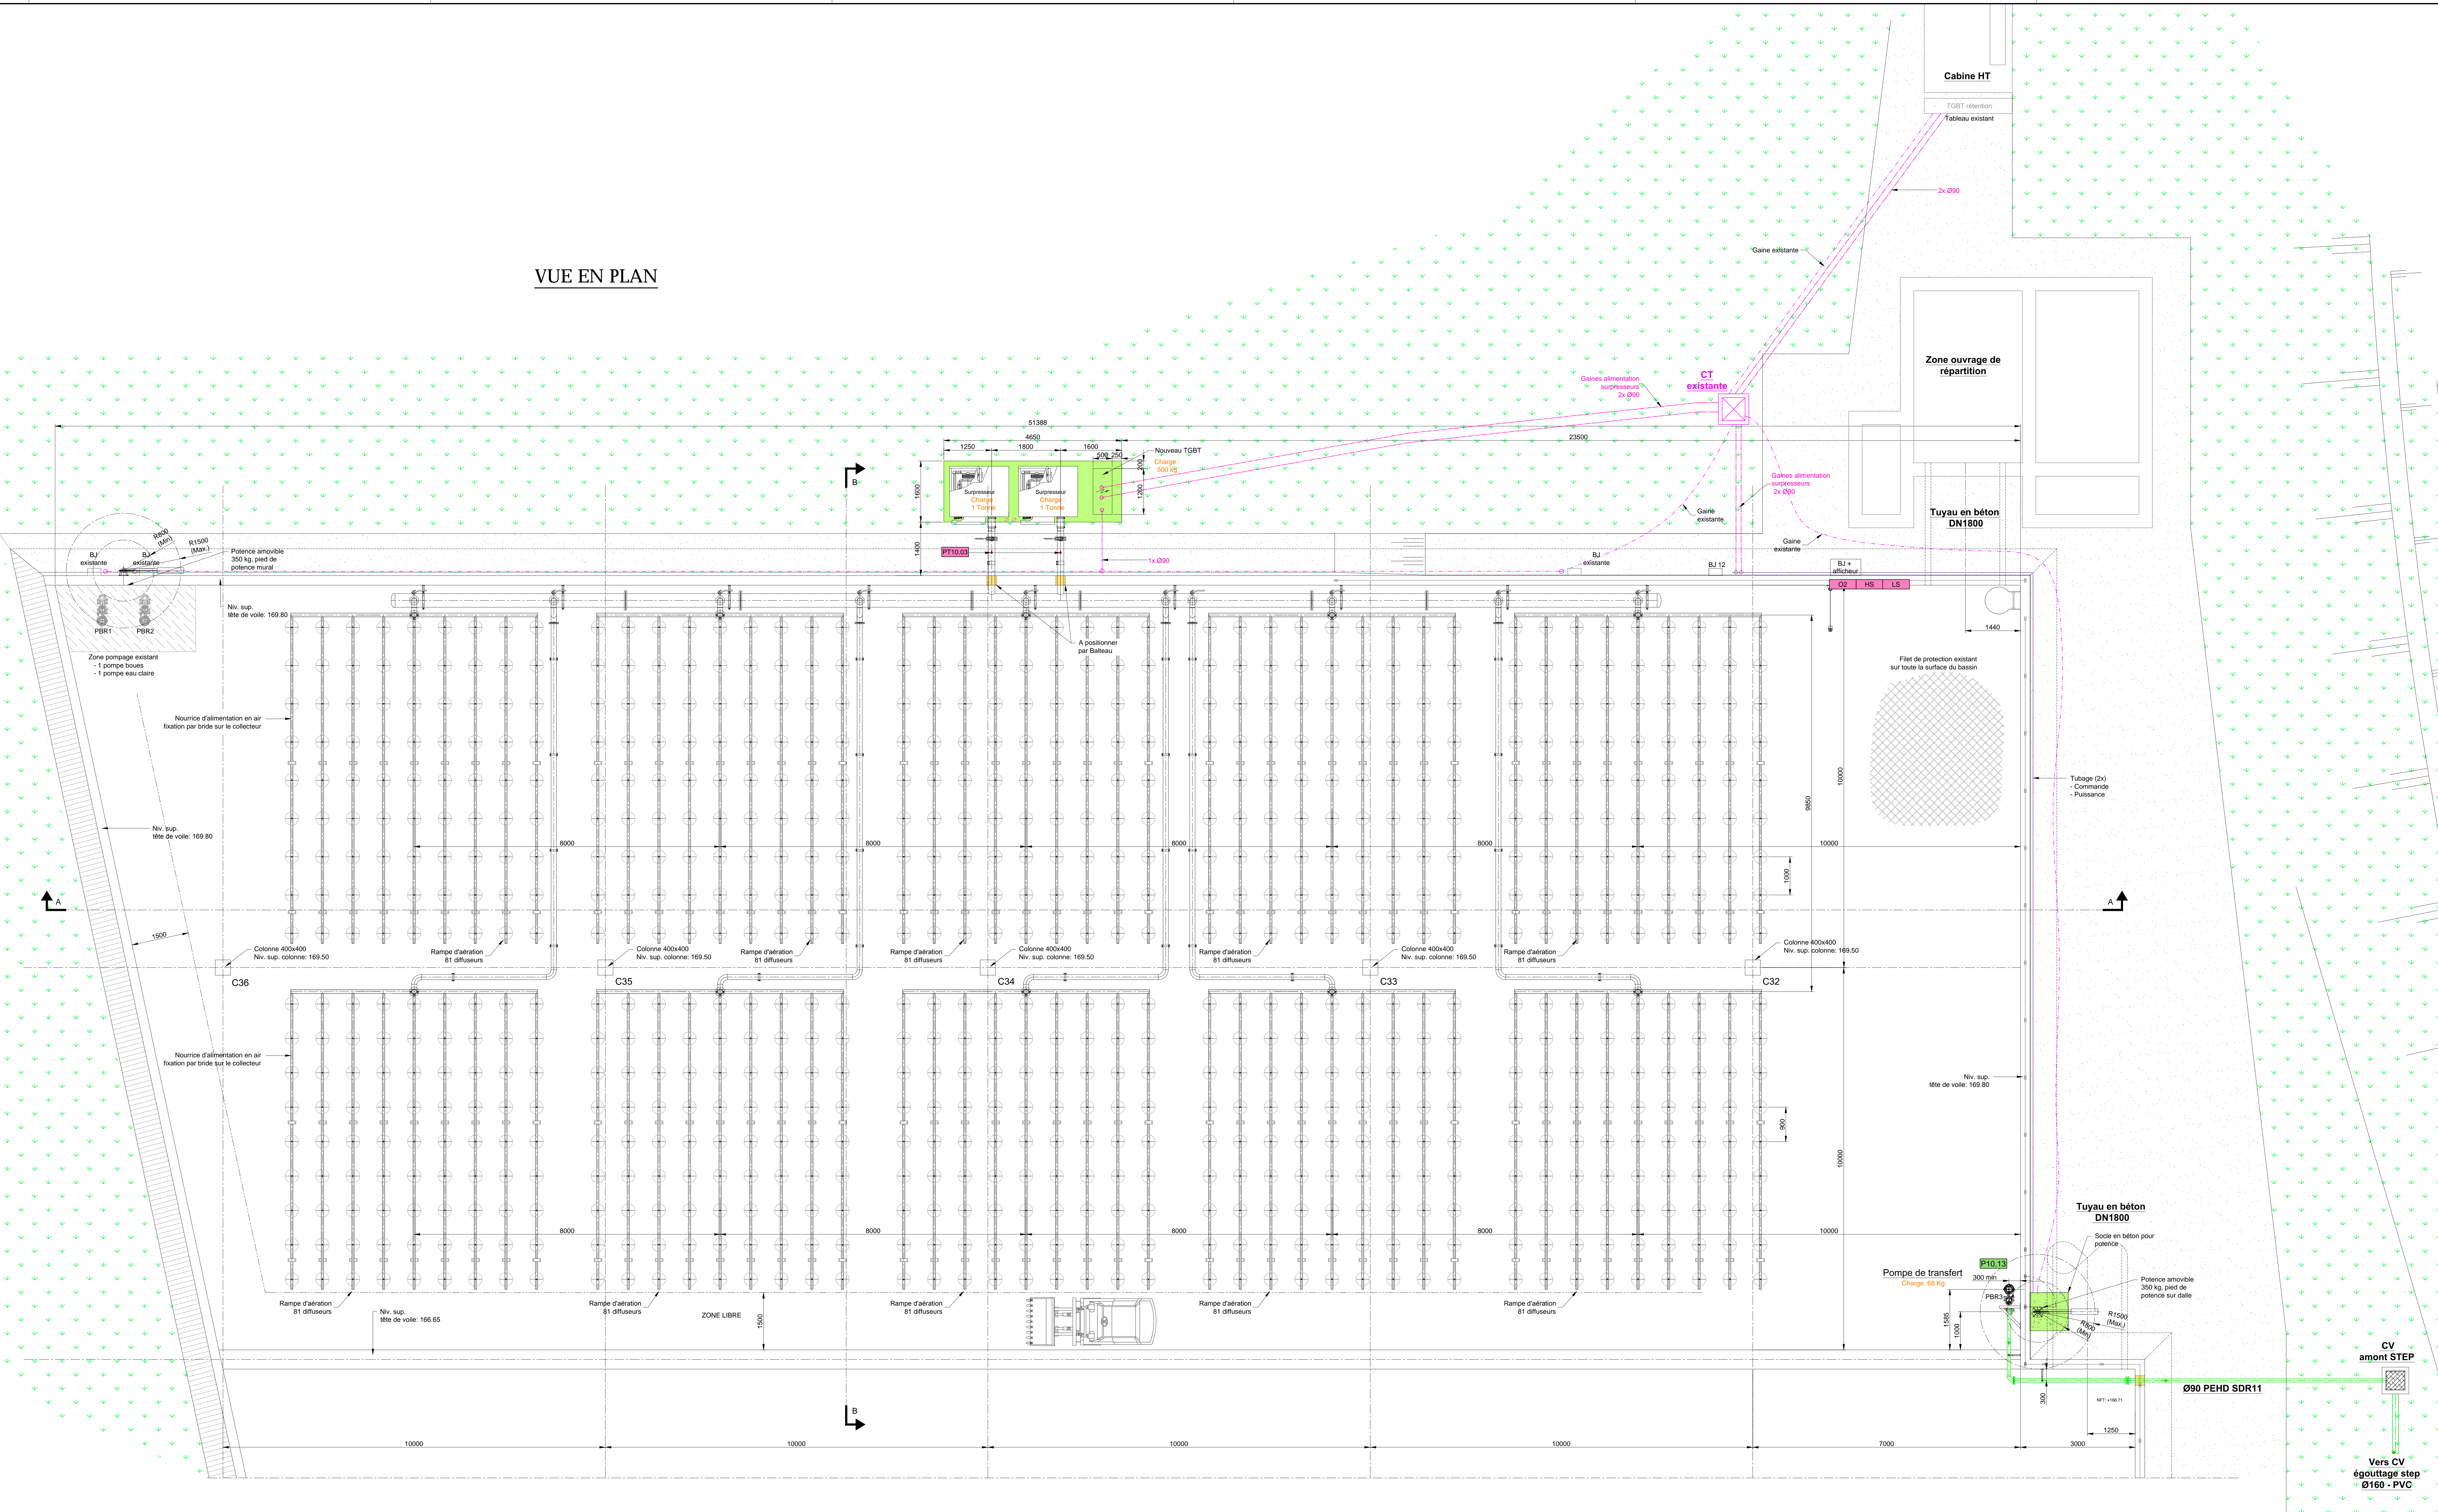

LEGENDE:

- Béton (existant)
- Béton (nouveau)
- Voile existant à modifier ou à supprimer
- Empierrement
- Zone verte (interne STEP)
- Tuyauterie air surpressé (nouvelle)
- Equipement (nouveau)
- Equipement (existant)
- Tuyauterie (nouvelle)
- Tubage
- Gaines en tranchée pour câbles électriques (nouvelles)
- Gaines en tranchée pour câbles électriques (existantes)
- Repérage moteur
- Repérage instrumentation

Remarques

- Le fond du bassin est considéré de niveau (± 5mm) permettant une mise en oeuvre correcte des rampes d'aération.
- Les niveaux sont donnés en m et les autres cotes en mm.
- Les épaisseurs de voiles et radiers sont données à titre indicatif. Elles seront précisées sur le plan de coffrage.
- Les tuyauteries sont en inox 304L sauf mention contraire précisée sur le plan.
- Abréviations :  
N.F.T. : Niveau fond de tuyau  
F.T. : Fiche technique
- Pour les tolérances de génie-civil, par défaut de prescription se référer à la norme NBN ENV 13670-1.
- Un béton de pente est à prévoir dans les locaux avec puisard ou exutoire sauf spécification contraire sur le plan ou dans le CDC (NB : La cote de niveau indiquée sur les plans guides correspond au point haut).
- Pour les détails de réservations GC pour la mise en place d'équipements électromécaniques à sceller dans les bétons (venturis, modules à masques, vannes batardesaux, ...) se référer aux fiches techniques des équipements.

**SOWAER** - Société Wallonne des aéroports  
Chaussée de Lège, 624 - 5100 JAMBES  
Tél. 081/52.25.51 - Fax. 081/21.35.04

AEROPORT DE CHARLEROI - BRUXELLES SUD  
RENOVATION DE LA STATION D'EPURATION

AMENAGEMENT BASSIN DE RETENTION  
VUE EN PLAN



AS-BUILT

Rue de la légende, 63  
B-4141 SPRIMONT  
Tél. : 04/253.22.24 - Fax : 04/252.31.15

IND.	DATE	DESSIN	RESP.	VERIF.	MODIFICATIONS
E	13/02/2014	BVA	XMI	XMI	AS-BUILT
D	12/11/2013	BVA	XMI	XMI	Ajust de supports au collecteur d'air surpressé
C	30/06/2013	VSI	XMI	XMI	Potences 300 kg, refoulement pompe, fabrication
B	20/06/2013	VSI	XMI	XMI	Mise à jour
A	24/05/2013	EGI	XMI	XMI	Première diffusion
-	14/05/2013	EGI	XMI	XMI	Cotation du plan

1	2	FORMAT	ECHELLE	DOSSIER	PLAN N°	INDICE
3	4	HF	1/50	C3099	110	D
6	7					